


FIRMA GEODEZYJNO-INFORMATYCZNA
 mgr inż. Janusz Muszyński
 38-300 Gorlice, ul. Legionów 13
 tel. 502 128 119, tel / fax 018 35 35 997
 NIP 738-109-61-81 Regon 492722030

Województwo: małopolskie
 Jednostka ewidencyjna: Miasto Gorlice [120501_1]
 Obręb: Gorlice [0001]
 Działka: wg zakresu

MAPA INWENTARYZACJI POWYKONAWCZEJ
 kopia mapy zasadniczej z geodezyjnej inwentaryzacji
 powykonawczej sieci kanalizacji deszczowej.
 Sekcje mapy: 7.116.22.23.4.2; 7.116.22.23.2.4
 ID: 6640.2726.2017
 Data opracowania: 07.08.2017

SKALA 1:500

mgr inż. Janusz Muszyński
 GEODETA UPRAWNIONY
 Ustawienia: 222222
 ul. Armii Krajowej 20
 tel. 502 128 119, 18 35 35 997
 38-300 GORLICE

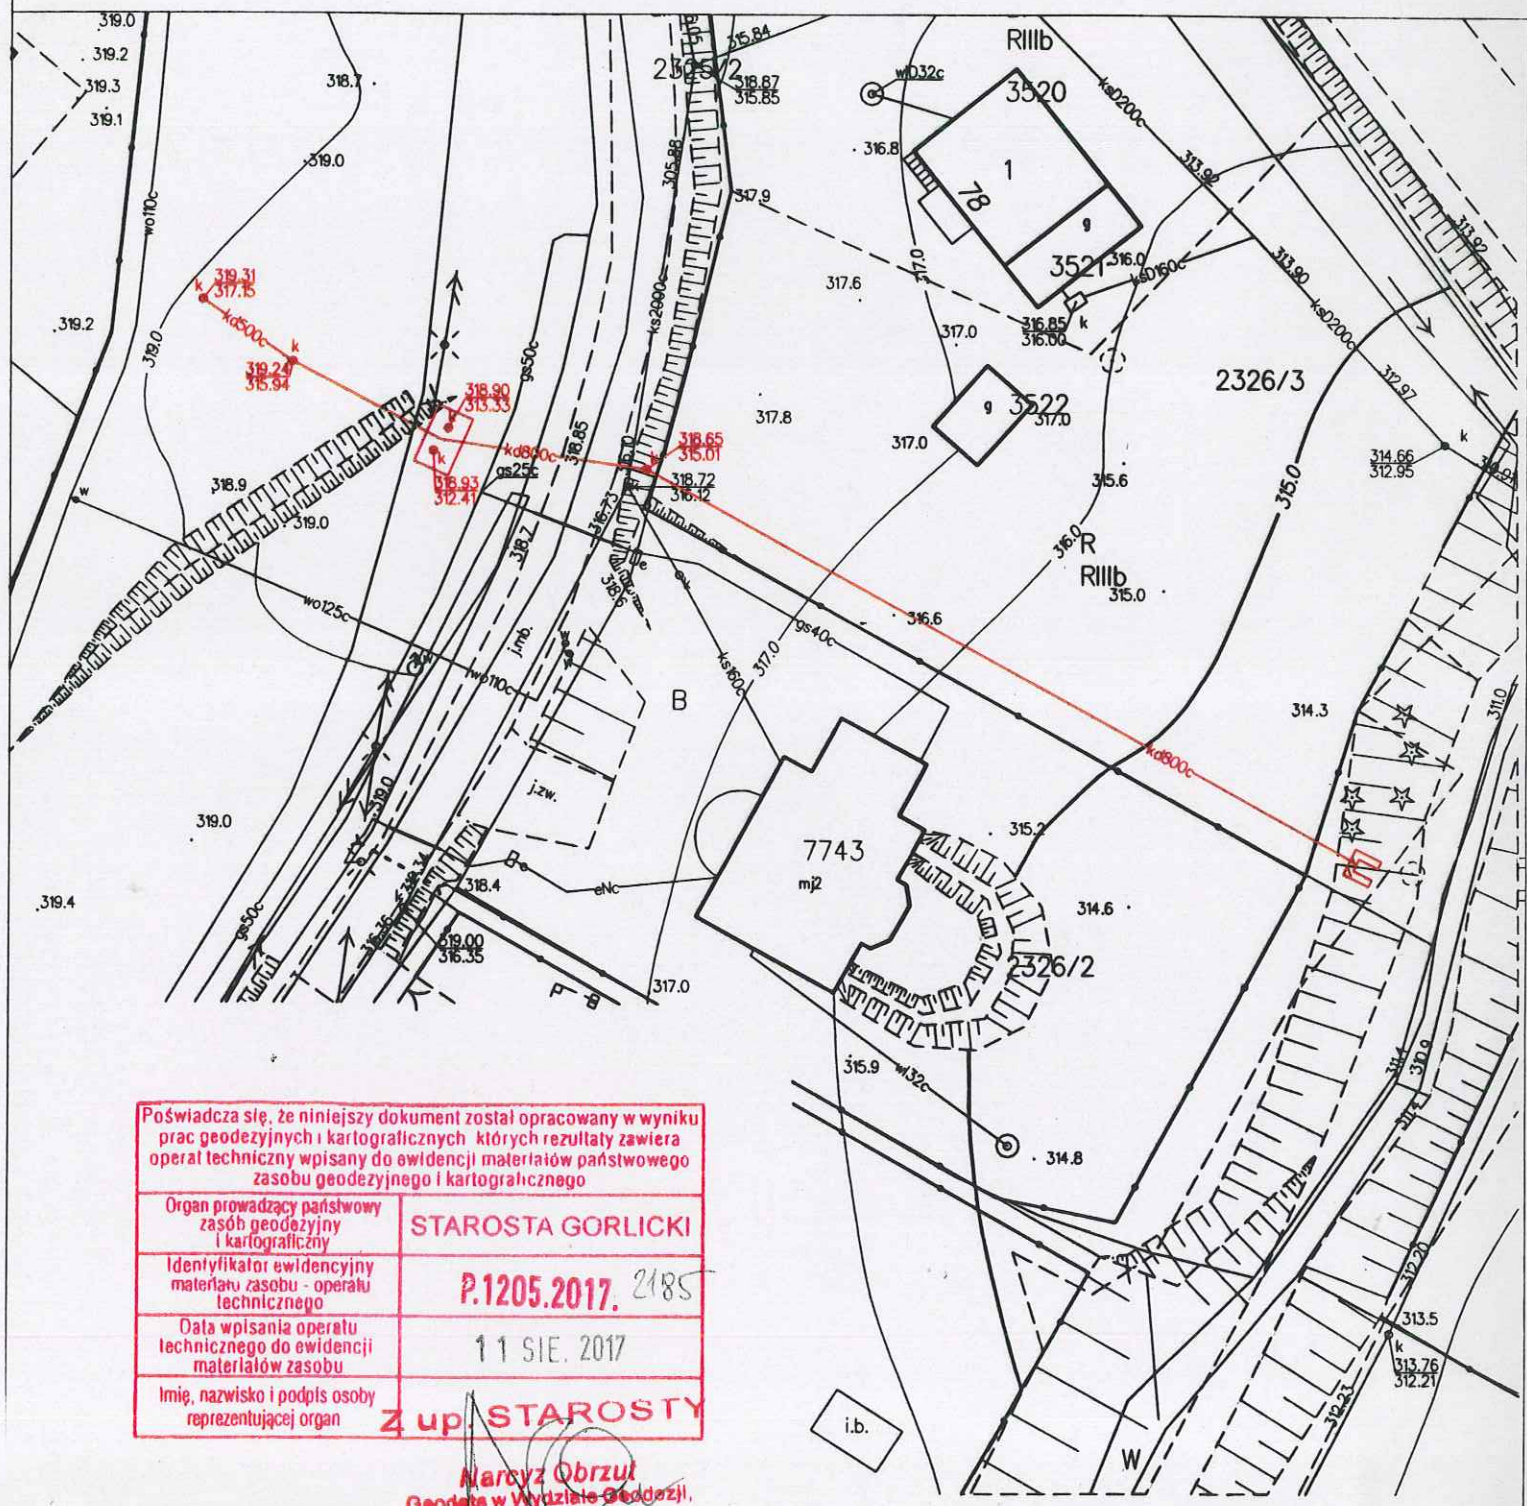

Poświadczam, że niniejszy dokument został opracowany w wyniku prac geodezyjnych i kartograficznych, których rezultaty zawiera operat techniczny wpisany do ewidencji materiałów państwowego zasobu geodezyjnego i kartograficznego

Organ prowadzący państwowy zasób geodezyjny i kartograficzny	STAROSTA GORLICKI
Identyfikator ewidencyjny materiału zasobu - operatu technicznego	P.1205.2017. 2185
Data wpisania operatu technicznego do ewidencji materiałów zasobu	11 SIE. 2017
Imię, nazwisko i podpis osoby reprezentującej organ	Z up. STAROSTY

Marczyz Obrzul
 Geodeta w Wydziale Geodezji,
 Kartografii i Katastru