

Mapa z inwentaryzacji

Skala 1:500

kopia mapy sytuacyjno-wysokościowej z przeprowadzonej geodezyjnej inwentaryzacji powykonawczej sieci wodociągowej

Województwo: małopolskie


Powiat: gorlicki

Gmina: Miasto Gorlice [120501_1]

Obręb: Gorlice [0001]

k.m.: 20d, 21c

mgr inż. Janusz Muszyński
GEODETA UZAWNIÓRY
ul. W. Wamenczyka 20

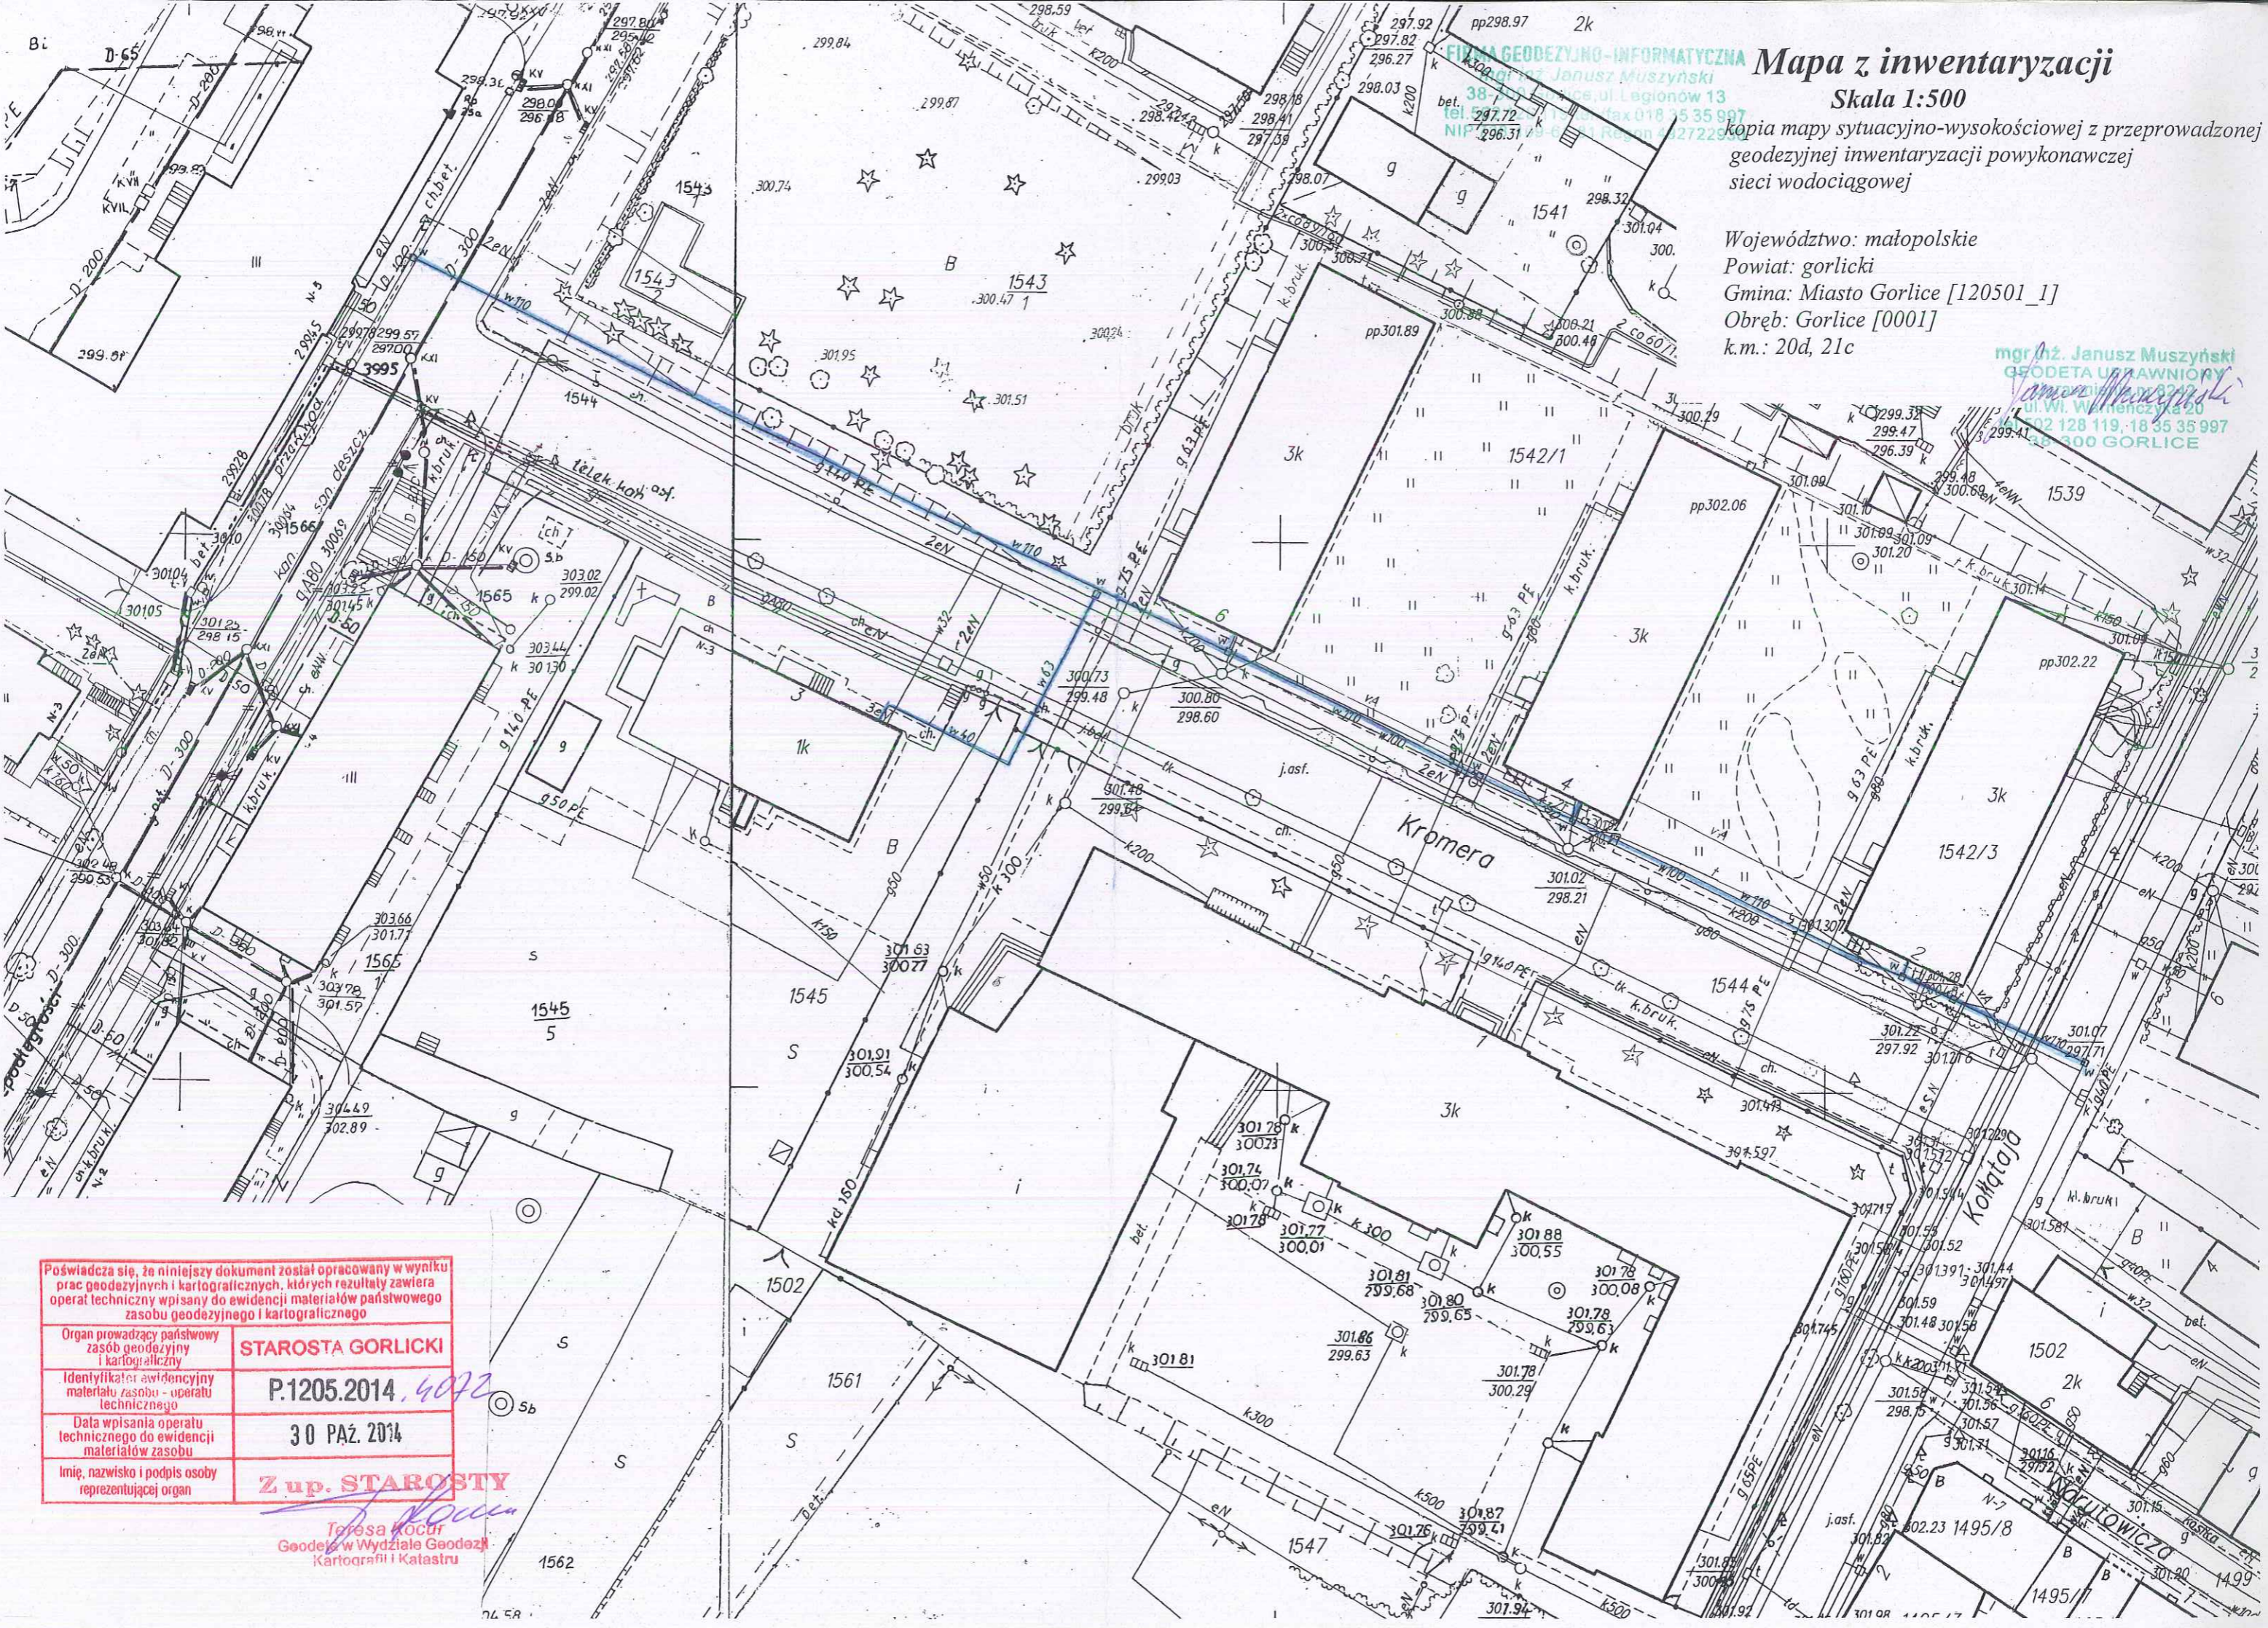

Poświadczam, że niniejszy dokument został opracowany w wyniku prac geodezyjnych i kartograficznych, których rezultaty zawiera operat techniczny wpisany do ewidencji materiałów państwowego zasobu geodezyjnego i kartograficznego

Organ prowadzący państwowy zasób geodezyjny i kartograficzny

STAROSTA GORLICKI

Identyfikator ewidencyjny materiału zasobu - operatu technicznego

P.1205.2014.4072

Data wpisania operatu technicznego do ewidencji materiałów zasobu

30 PAŹ. 2014

Imię, nazwisko i podpis osoby reprezentującej organ

Z up. STAROSTY

Telesa Kocur
Geodeta w Wydziale Geodezji i Kartografii i Katastru