...ŻYNIERSKO-GEODEZYJNY
...ż. Bogusław Niedziela
...0 Gorlice, ul. 11-go Listopada 21
...ax (018) 352-20-48, kom. 502 079 525
...EGON 492810545 NIP 738-109-02-96
Skr. po... ...@interia.pl

Kopia mapy zasadniczej z przeprowadzonej inwentaryzacji geodezyjnej powykonawczej drogi ,kanalizacji i oświetlenia

Skala 1 : 500

Województwo : małopolskie
Powiat : gorlicki
Gmina :.m. Gorlice 120501
Miejscowość : Gorlice 0001 ul .Dębowa
Obiekt : dz nr 611/12
K m : 5b
Gorlice dn. 05.11.2013
Wykonał : Tomasz Niedziela

Sieci uzbrojenia terenu wykonano zgodnie z projektem
ZUD GN 7422-991/2009 z dn. 17-11-2009

mgr inż. Bogusław Niedziela
GEODETA UPRAWNIONY
uprawnienia nr 8255
...-300 Gorlice, ul. Dukielska 79
tel. 502 079525, (018) 2531251
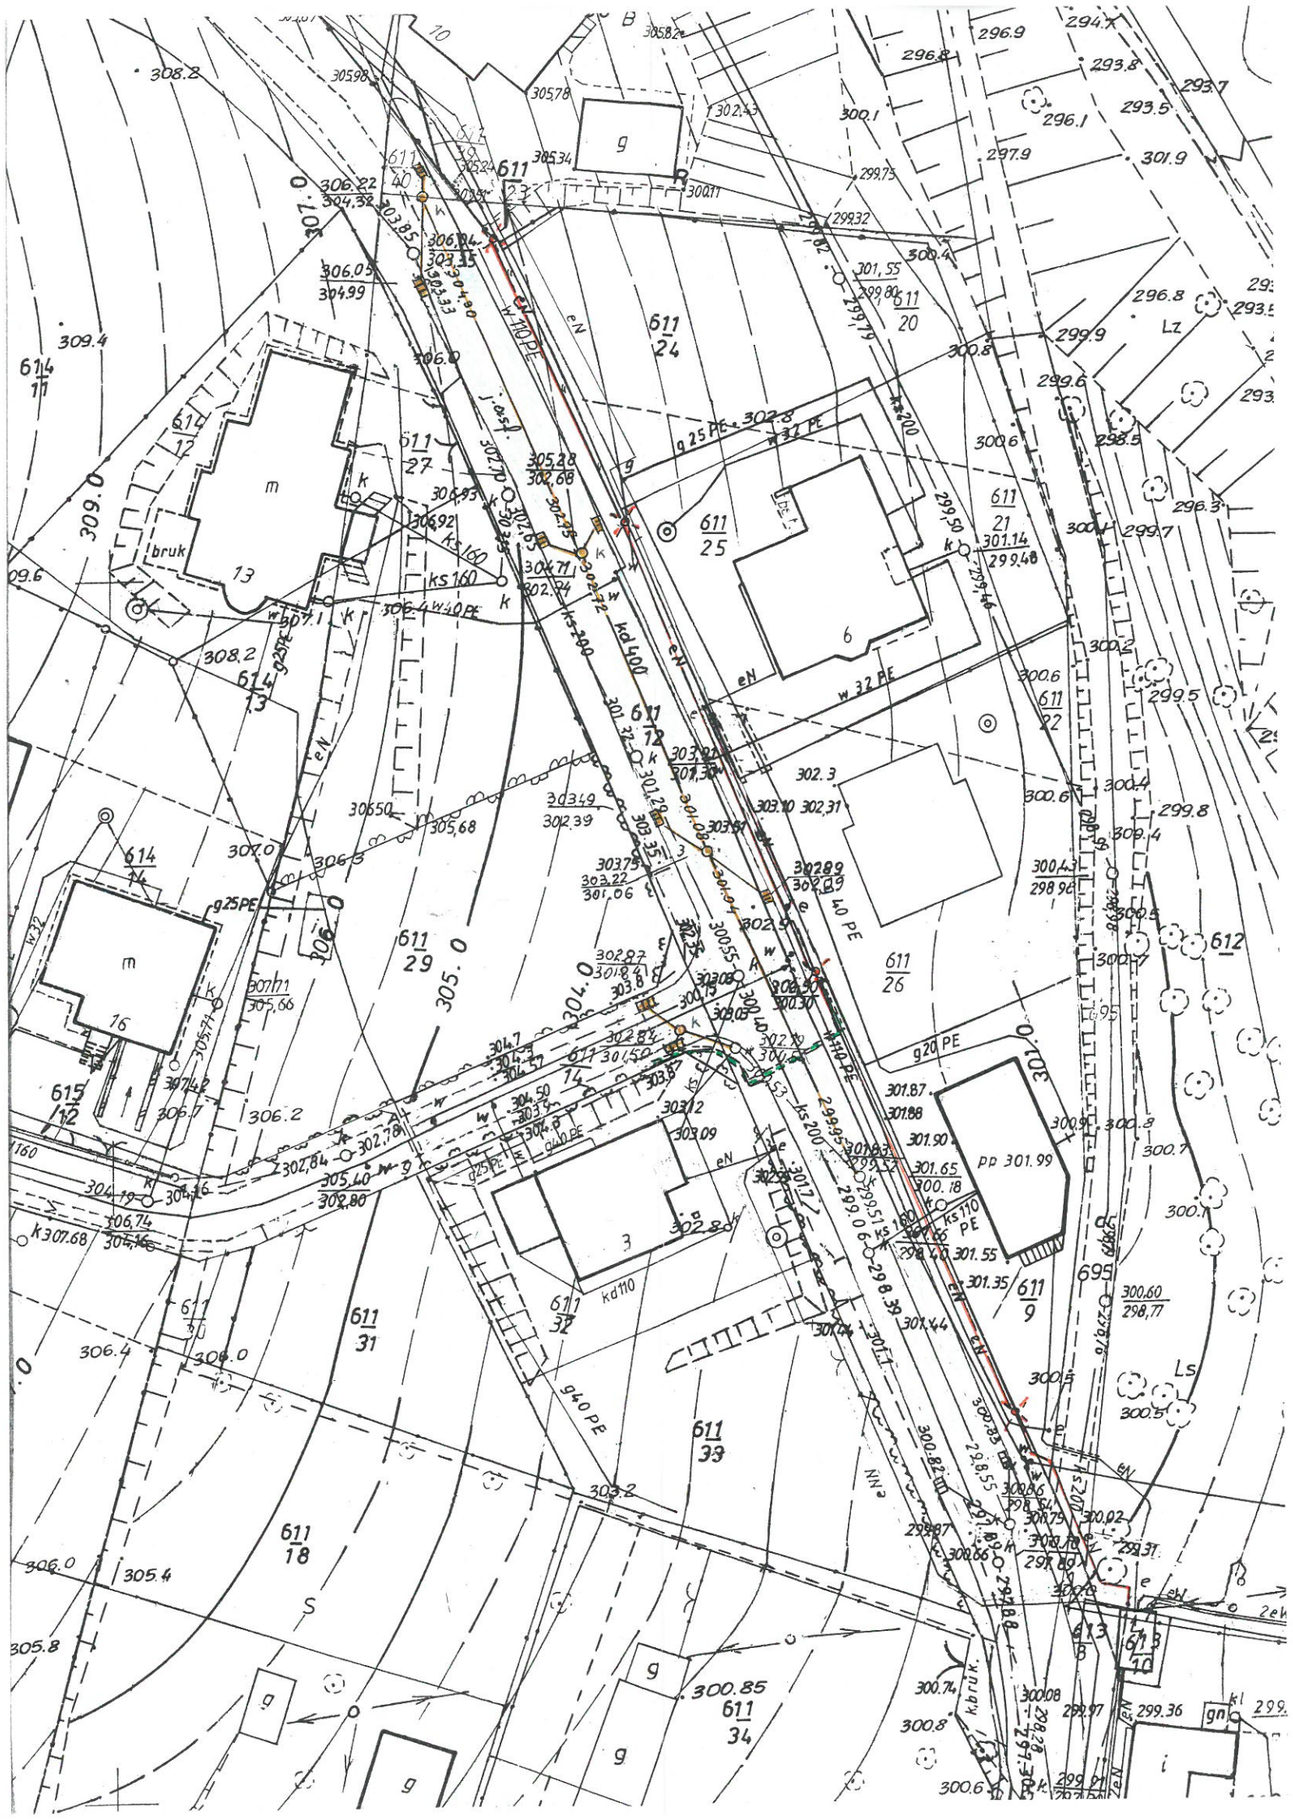
STAROSTA GORLICKI
WYDZIAŁ GEODEZJI, KARTOGRAFII I KATASTRU
POWIATOWY OŚRODEK DOKUMENTACJI GEODEZYJNEJ I KARTOGRAFICZNEJ
Wyeksponowane na niniejszej mapie sieci uzbrojenia terenu zostały zinwentaryzowane, a dokumenty powstałe w wyniku inwentaryzacji przyjęto do państwowego zasobu geodezyjnego i kartograficznego w dniu 07 STY. 2014
i zaewidencjonowano pod nr 6640.2.2014
Sieć uzbrojenia terenu zrealizowana została zgodnie/ ~~niezgodnie~~ z lokalizacją uzgodnioną w opinii Zespołu Uzgadniania Dokumentacji Projektowej Nr 991/2008
z dnia 17.11.2008
Gorlice, dnia 07 STY. 2014
Z up. STAROSTY
(imię i nazwisko, podpis, stanowisko służbowe osoby upoważnionej)
Narcyz Obrzut
Geodeta w Wydziale Geodezji, Kartografii i Katastru
8/2014